

Département de l'Aisne  
**COMMUNE DE**  
**LIESE NOTRE DAME**  
**Plan Local d'Urbanisme**

Document graphique n°5.2B  
**Plan du réseau d'eau**  
**potable**  
 Echelle : 1/2000e


Vu pour être annexé à la délibération  
 en date du \_\_\_\_\_  
 approuvant le Plan Local d'Urbanisme

Cachet de la Mairie et  
 Signature du Maire :

**GEOGRAM sarl**  
 16 rue Royal Lieart - 51420 WITRY-LES-REIMS  
 Tél. : 03 26 50 36 86 - Fax : 03 26 50 36 80  
 bureau.etudes@geogram.fr

**BOUCHERY**  
**BOURDIN**  
**CHAUSSE**

Secteur de Laon  
 51000 Laon  
 Tél. 23 23 08 23

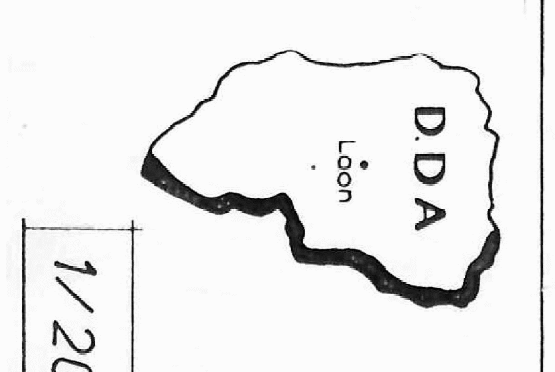

1/2000

**Commune de LIESE**  
 (ex ABBE SAILLON)  
**Renforcement du réseau**  
**d'eau potable**  
**Plan de Recolement**

